Załącznik 1C

PRZEKRÓJ B-B

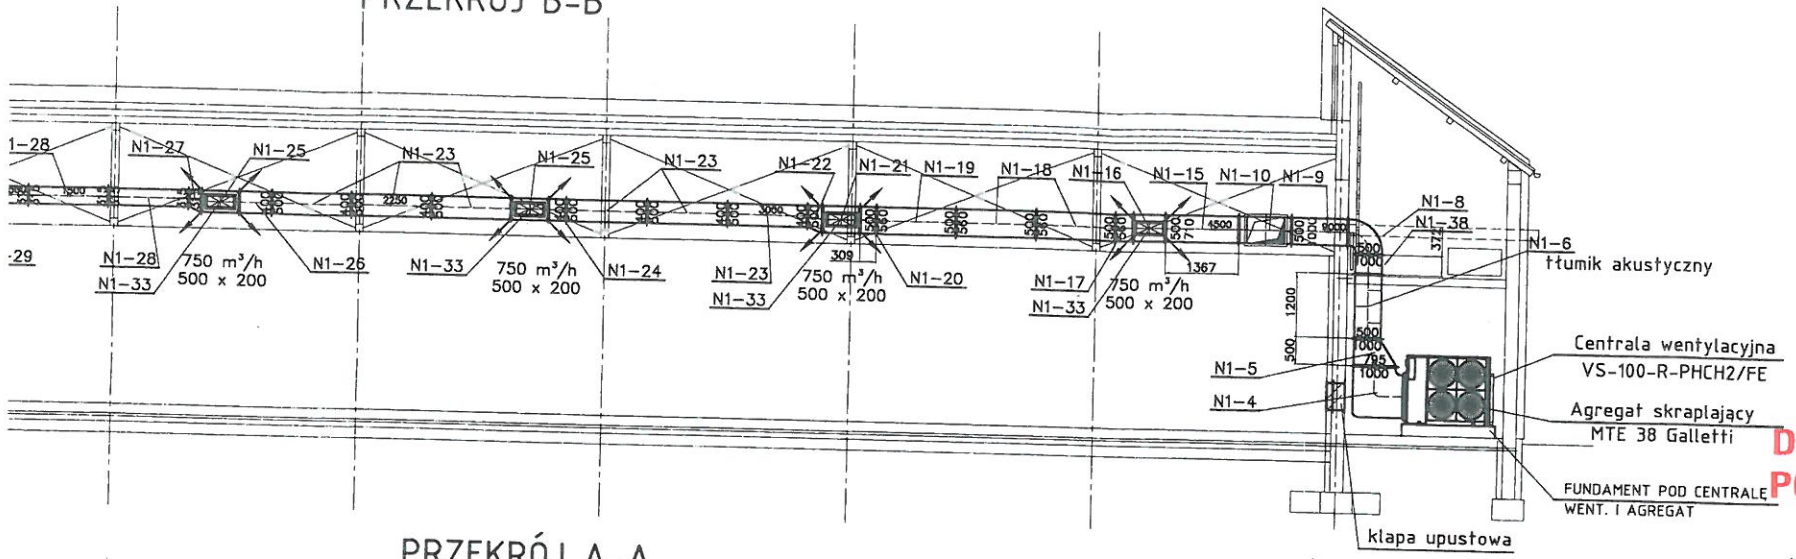

PRZEKRÓJ A-A

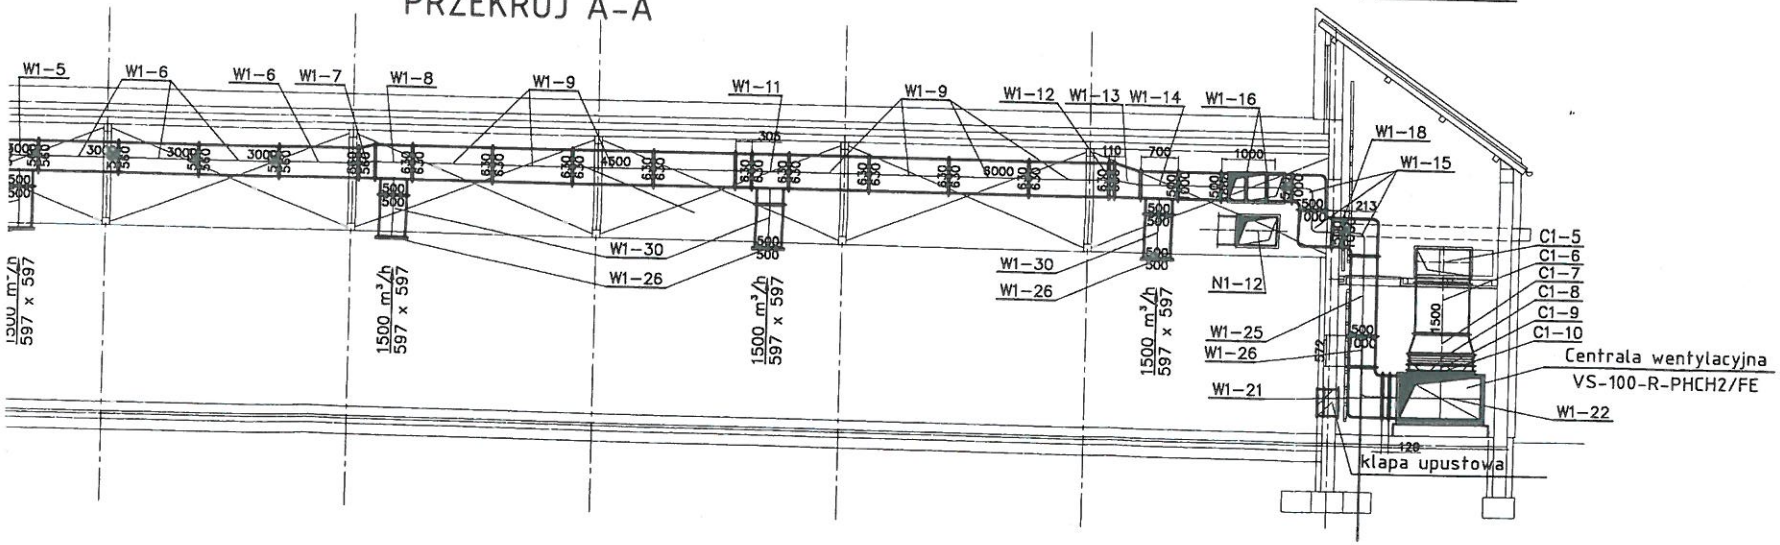

OZNACZENIA :

3750 – KANAŁY WENTYLACJI NAWIEWNEJ/WYWIEWNEJ W I

– ELEMENTY NAWIEWNE:

750 m³/h – ILOŚĆ POWIETRZA
500 x 200 – WYMIAR ELEMENTU

– ELEMENTY WYWIEWNE:

1500 m³/h – ILOŚĆ POWIETRZA
500 x 500 – WYMIAR ELEMENTU

– SYSTEMY

C1–3 – CZERPNY
N1–8 – NAWIEWNY
W1–3 – WYWIEWNY
U1–2 – UPUSTOWY

DKK – DOLNA KRAWĘDŹ KANAŁU (od rzędnej podłogi ±0

UWAGA:
Wszystkie kanały izolować wełną mineralną na lameli AL:
– zewnętrzne 10cm,
– wewnętrzne 5cm.

DOKUMENTACJA POWYKONAWCZA

KIEROWNIK BUDOWY
Andrzej J. Wojciński
tel. 783-7... 504 468 809

PROJEKTANT w SPECJALNOŚCI
Instalacyjno-Inżynieryjnej
mgr inż. Jan Kaczkowski
00-100 Płońsk, ul. Kaczkowskich
uprawnienia NB 8386 25

Inwestor:

WWW.RIPS.PL
Realizacje i Projekty Sanitarne
PRACOWNIA: 03-450 WARSZAWA, UL. RATUSZOWA 11 LC
TEL.: 22 100 57 61 FAX: 22 675 67 64

Państwowy Instytut Geologiczny
00-975 Warszawa, ul. Rakowiecka 4

PROJEKT:
P.W. Biblioteka oryginatów dokumentów geologicznych
Centralnego Archiwum Geologicznego
Halinów, ul. Bema 4 dz. ew. 605

Temat:
WENTYLACJA I KLIMATYZACJA

Nazwa rysunku:
PRZEKRÓJ A-A

Projektował:
mgr inż. Bogdan Karwowski
upr. nr MAZ/0405/PWOS/09
Podpis:

Współpraca:
Jakub Nowak
Podpis:

Stadium:	Branża:	Nr archiwalny:
Projekt wykonawczy	sanitarna	PW 3-10
Data: 12.2010	Skala: 1:100	Nr rysunku: 03