załącznik 1D

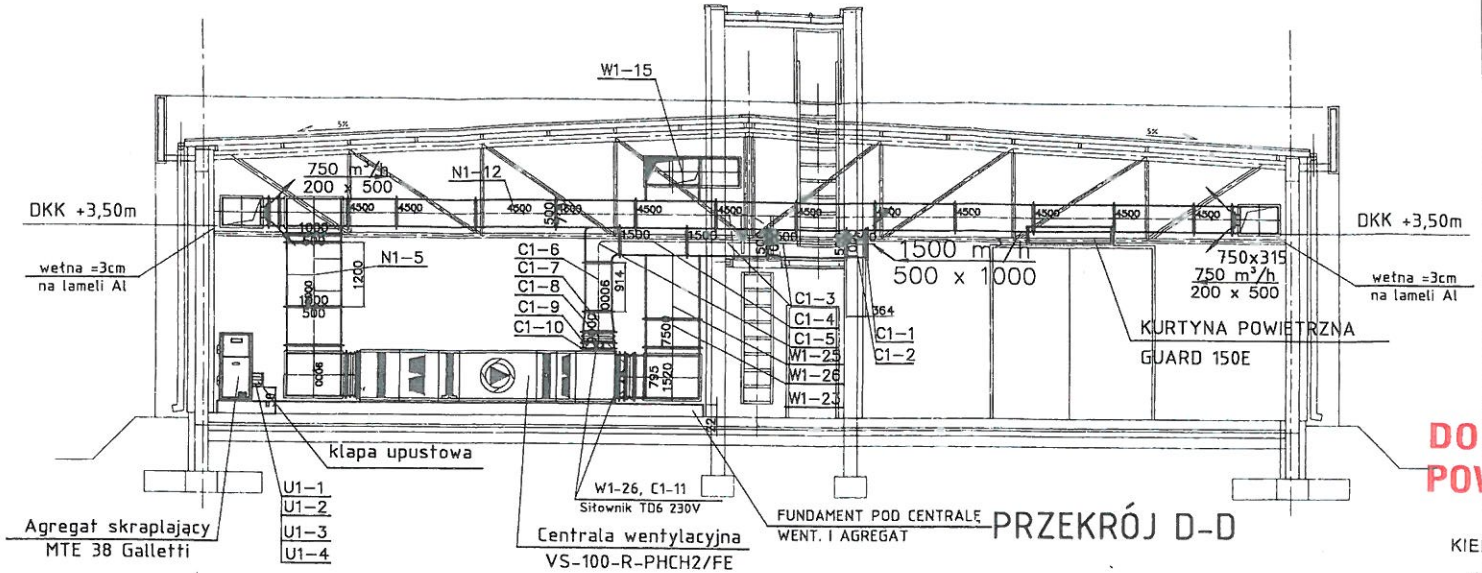

PRZEKRÓJ D-D

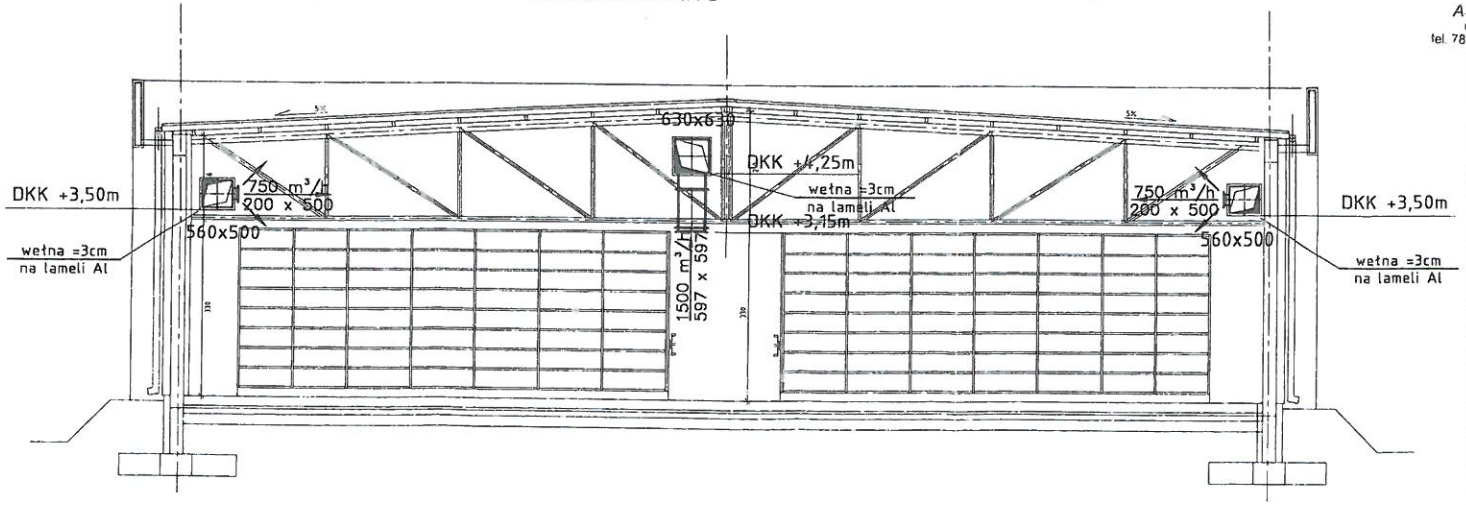

PRZEKRÓJ C-C

OZNACZENIA :

3750 – KANAŁY WENTYLACJI NAWIEWNEJ/WYWIEWNEJ W IZOLACJI

– ELEMENTY NAWIEWNE:

750 m³/h ILOŚĆ POWIETRZA
500 x 200 WYMIAR ELEMENTU

– ELEMENTY WYWIEWNE:

1500 m³/h ILOŚĆ POWIETRZA
500 x 500 WYMIAR ELEMENTU

– SYSTEMY

C1-3 – CZERPNY
N1-8 – NAWIEWNY
W1-3 – WYWIEWNY
U1-2 – UPUSTOWY

DKK DOLNA KRAWĘDŹ KANAŁU (od rzędnej podłogi ±0,00 [m]

UWAGA:
Wszystkie kanały izolować wełną mineralną na lameli AL:
– zewnętrzne 10cm,
– wewnętrzne 3cm.

DOKUMENTACJA POWYKONAWCZA

KIEROWNIK BUDOWY
A[illegible] W[illegible]ski
[illegible] 0[illegible]73
tel. 783-7[illegible] 0604 468 809

PROJEKTANT w SPECJALNOŚCI instalacyjno-inżynieryjnej mgr inż. Jan Kraczkowski 09-400 Płońsk, ul. Baczyńskiego 6 uprawnień NB 8329/25-80

www.RIPS.PL
Realizacje i Projekty Sanitarne
PRACOWNIA: 03-450 WARSZAWA, UL. RATUSZOWA 11 LOK.26
TEL.: 22 100 57 61 FAX: 22 675 67 64

Inwestor:
Państwowy Instytut Geologiczny
00-975 Warszawa, ul. Rakowiecka 4

PROJEKT:
P.W. Biblioteka oryginałów dokumentów geologicznych
Centralnego Archiwum Geologicznego
Halinów, ul. Bema 4 dz. ew. 605

Temat:
WENTYLACJA I KLIMATYZACJA

Nazwa rysunku:
PRZEKRÓJ C-C, D-D

Projektował: mgr inż. Bogdan Karwowski upr. nr MAZ/0405/PWOS/09 — Podpis:
Współpraca: Jakub Nowak — Podpis:

Stadium:	Branża:	Nr archiwalny:
Projekt wykonawczy	sanitarna	PW 3-10.10
Data: 12.2010	Skala: 1:100	Nr rysunku: 04w